

Diese Zeichnung wurde durch Inscreen-Digitalisierung von einem gesamteten Plan übernommen. Durch kopieren, scannen und ungenau gezeichnete Pläne können Abweichungen entstehen.

Sämtliche Masse müssen vom Unternehmer am Bau kontrolliert werden.

213	Mass aus Scangrundlage, entspricht nicht der gezeichneten Länge
213 fertig	Fertigmass aus Aufnahme, entspricht nicht immer der gezeichneten Länge

Schraffuren	Konstruktion unbekannt, best.
	Beton best.
	Backstein BN best.
	Kalksandstein best.
	Beton neu
	Kalksandstein neu
	angrenzende Gebäude
	Abbruch
	oberhalb liegende Bauteile/Achsen

Abkürzungen	F.B.O. best. Boden fertig R.B.O. best. Boden roh R.R.H. best. Raumhöhe ab best. fertig Boden F.R.H. bis best. fertig Decke BO neue Raumhöhe fertig WA Wand DE Decke DW Dachwasser BA Bodenablauf S Sanitär HV Hauptverteilung RAF Raftern BH Bauherr BL Bauleitung KBS KV Business School KW nur Kaltwasser-Anschluss, alle anderen Kalt- und Warmwasser LSP Lautsprecher (S) Schreinerarbeit (ME) Möbelleiferant Echo (MH) Möbelleiferant Haworth (E) Elektro, Abdeckung Kabelkanal
-------------	--

ZIMMERLI + PARTNER ARCHITEKTEN AG
BREITFELDSTRASSE 30 5600 LENZBURG
info@zimmerliarchitekten.ch Fax 062 892 04 04
Tel 062 891 17 04 www.zimmerliarchitekten.ch

788 Umbau KV Schulhaus
Einwohnergemeinde Lenzburg
Aavorstadt 2
5600 Lenzburg

Plan Nummer **788.AP.014** 1:50
Ausführungsplan

Grundriss UG
Revisionsplan

Datum	31.08.10	Geszeichnet	KB	CAD Plan	01
Revision	25.07.12	Format	A1	CAD Zeichnung	.

Revisions	15.11.10 kb	HK vor Fenster	Wand bis RH=2.00m (Aufenthalt -1.03)
	23.11.10 kb	Sitzbank neu in Aufenthalt -1.03	
	24.11.10 kb	-1.01 Aufenthalt: Korpus ersetzt durch Türrahmen-Möbel	
	08.12.10 kb	Schwellen gekürzt	Mauer/Arbeitsstimm in -1.03 angepasst
	13.12.10 kb	abgehängte Decken ergänzt	
	24.12.10 kb	Schnittbezeichnung 4-4 ergänzt	
	05.01.11 kb	-1.11 Türen Teilung, -1.01 Türrische, -1.04 best. Schrank	
	09.03.11 kb	Raumnummerierung neu!	siehe Legende
	20.06.11 kb	alle Raumnummerierungen entfernt	U.02: KN-Wände neu, U.01: KN-Wand in Türrische neu, Farbanlagen ergänzt, Steigzone U.05 entfernt, Vordach angepasst
	20.04.12 kc	Revisionsplan.	
	25.07.12 kc	Kanalisationsleitungen West ergänzt.	

BFGS Übergangslösung Etappe 1
Hauptnutzflächen im 1.UG:
- Aufenthalt Studierende 125 m2
- Putz-/Lager-/Entsorgungsraum 30 m2

U.01 Aufenth.	BF: 65.0 m ²	Gewölbedecke
BO	best neu	
WA	Platten	abbrechen, Haltopex neu streichen
DE	Putz gestr.	Putz, streichen
DE	Gewölbe/ Putz gestr.	

U.02 Aufenthalt	BF: 80.7 m ²	
BO	best neu	
WA	Pflasterung ULB, Haltopex	Vormauerung Putz, streichen
DE	Putz gestr.	Putz, streichen
DE	Gewölbe/ Putz gestr.	

U.03.1 Hausw./Putz	BF: 30.3 m ²	
BO	best neu	
WA	Zement-überzug	Putz gestr.
DE	Gewölbe/ Putz gestr.	

U.03.2 Technik	BF: 36.6 m ²	
BO	best neu	
WA	Züberzug gestr.	Putz gestr.
DE	Gewölbe/ Putz gestr.	

U.04.1 Lager	BF: 15.6 m ²	
BO	best neu	
WA	Zement-überzug	Putz gestr.
DE	Gewölbe/ Putz gestr.	

U.04.2 Lager	BF: 19.8 m ²	
BO	best neu	
WA	Zement-überzug	Putz gestr.
DE	Gewölbe/ Putz gestr.	

U.05 Archiv Admin.	BF: 45.2 m ²	
BO	best neu	
WA	Linoleum	streichen
DE	Putz gestr.	Putz gestr.


U.06 Lager	BF: ..	
BO	best neu	
WA	Naturstein	auffrischen
DE	Putz gestr.	Putz gestr.

U.07 Treppenhaus	BF: 10.3 m ² o.Tr.	
BO	best neu	
WA	Naturstein	auffrischen
DE	Putz gestr.	Putz gestr.

U.08 Halle	BF: 55.1 m ²	
BO	best neu	



Aufenthaltsraum - Flächendefinition
analog Mensasitzbereich Mittelschulen (gemäss Standards)
11 UZ -> 275 Lernende (L) ca. 92 Sitzplätze (1/3 L) - pro Sitzplatz 2 m2 > Gesamtfläche bei 11 UZ mindestens 184 m2
Alle Aufenthaltsräume: Ausstattung mit Kaffeemaschine und Mikrowellen

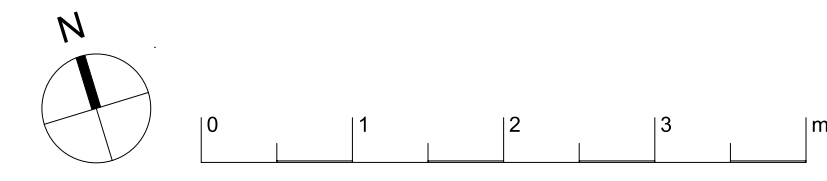

Diese Zeichnung wurde durch Inscreen-Digitalisierung von einem gescannten Plan übernommen. Durch kopieren, scannen und ungenau gezeichnete Pläne können Abweichungen entstehen.

Sämtliche Masse müssen vom Unternehmer am Bau kontrolliert werden.

213	Mass aus Scangrundlage, entspricht nicht der gezeichneten Länge
213 fertig	Fertigmass aus Aufnahme, entspricht nicht immer der gezeichneten Länge

Schraffuren	Konstruktion unbekannt, best.
	Beton best.
	Backstein BN best.
	Leichtbauwand neu
	Backstein BN neu
	Abbruch
	oberhalb liegende Bauteile/Achsen

Abkürzungen	F.B.O.	best. Boden fertig
	R.B.O.	best. Boden roh
	R.R.H.	best. Raumhöhe ab best. fertig Boden
	F.R.H.	bis best. fertig Decke
	BO	neue Raumhöhe fertig
	WA	Boden
	DE	Decke
	DW	Dachwasser
	BA	Bodenablauf
	HK	Heizkörper
	L	Lüftung
	K	Sanitär
	H	Kanallation
	W	Heizleitung
	RAF	Wasserleitung
	BH	Raffianellen
	BL	Bauherr
	F+V	Bauleitung
	UV	best. Futter und Verkleidungstüre, neue Dichtungen einsetzen
	KW	Unterverteilung
	(S)	nur Kaltwasser-Anschluss, alle anderen Kalt- und Warmwasser
	(ME)	KV Business School
	(VH)	Schreinerarbeit
	L.VH	Möbellieferant Echo
		Möbellieferant Haworth
		Verdunkelungsvorhang
		Lamellenvorhang

ZIMMERLI + PARTNER ARCHITEKTEN AG
BREITFELDSTRASSE 30 5600 LENZBURG
info@zimmerliarchitekten.ch Fax 062 892 04 04
Tel 062 891 17 04 www.zimmerliarchitekten.ch

788 Umbau KV Schulhaus
Einwohnergemeinde Lenzburg
Asvorstadt 2
5600 Lenzburg

Plan Nummer **788.AP.015** 1:50

Ausführungsplan

Grundriss EG


Revisionsplan

Datum	31.08.10	Gezeichnet	KB	CAD Plan
Revision	20.04.12	Format	A1	CAD Zeichnung
Revisions	29.11.10	kb	Sekretariat	Türschl., brandfallgesteuert
	02.12.10	kb	Schaukasten	in Korridor ergänzt
	09.12.10	kb	Bodenbelag	teilw. geändert
	13.12.10	kb	Möblierung	und Wandtafel 0.01
		kb	Beamer	eingemessen
		kb	Deckenabsätze	neu
	14.12.10	kb	0.01 Schulzimmer:	zusätzl. Wandtafel
	24.12.10	kb	Schnittbezeichnung	4-4 ergänzt
	05.01.11	kb	Schaukastentyp	neu, Schränke 0.04
	10.01.11	kb	best., Teeküche	angepasst, RH ergänzt
	07.03.11	kb	0.01 Wandtafel, Wand,	Arbeitsstms
		kb	Nasszelle	teilw. angepasst
	09.03.11	kb	Vorhänge	neu
		kb	neue Raumnummerierung!	siehe Legende
	06.07.11	kb	Fenster Öffnungsarten,	Nassräume
		kb	und Kopieraum, Steigzone	E.08
		kb	Deckenabsätze	angep., Wandfarben
	20.04.12	kc	Revisionsplan	E.01 Bodenkanal, E.06 Einbauschrank

BFGS Übergangslösung Etappe 1

Hauptnutzflächen im EG:

- Aufenthalt und Vorbereitung Lehrpersonen 110 m²
- Administration / Empfang / IT / Hauswart 55 m²
- Sitzungszimmer 20 m²
- Kopieraum / Materialraum 16 m²

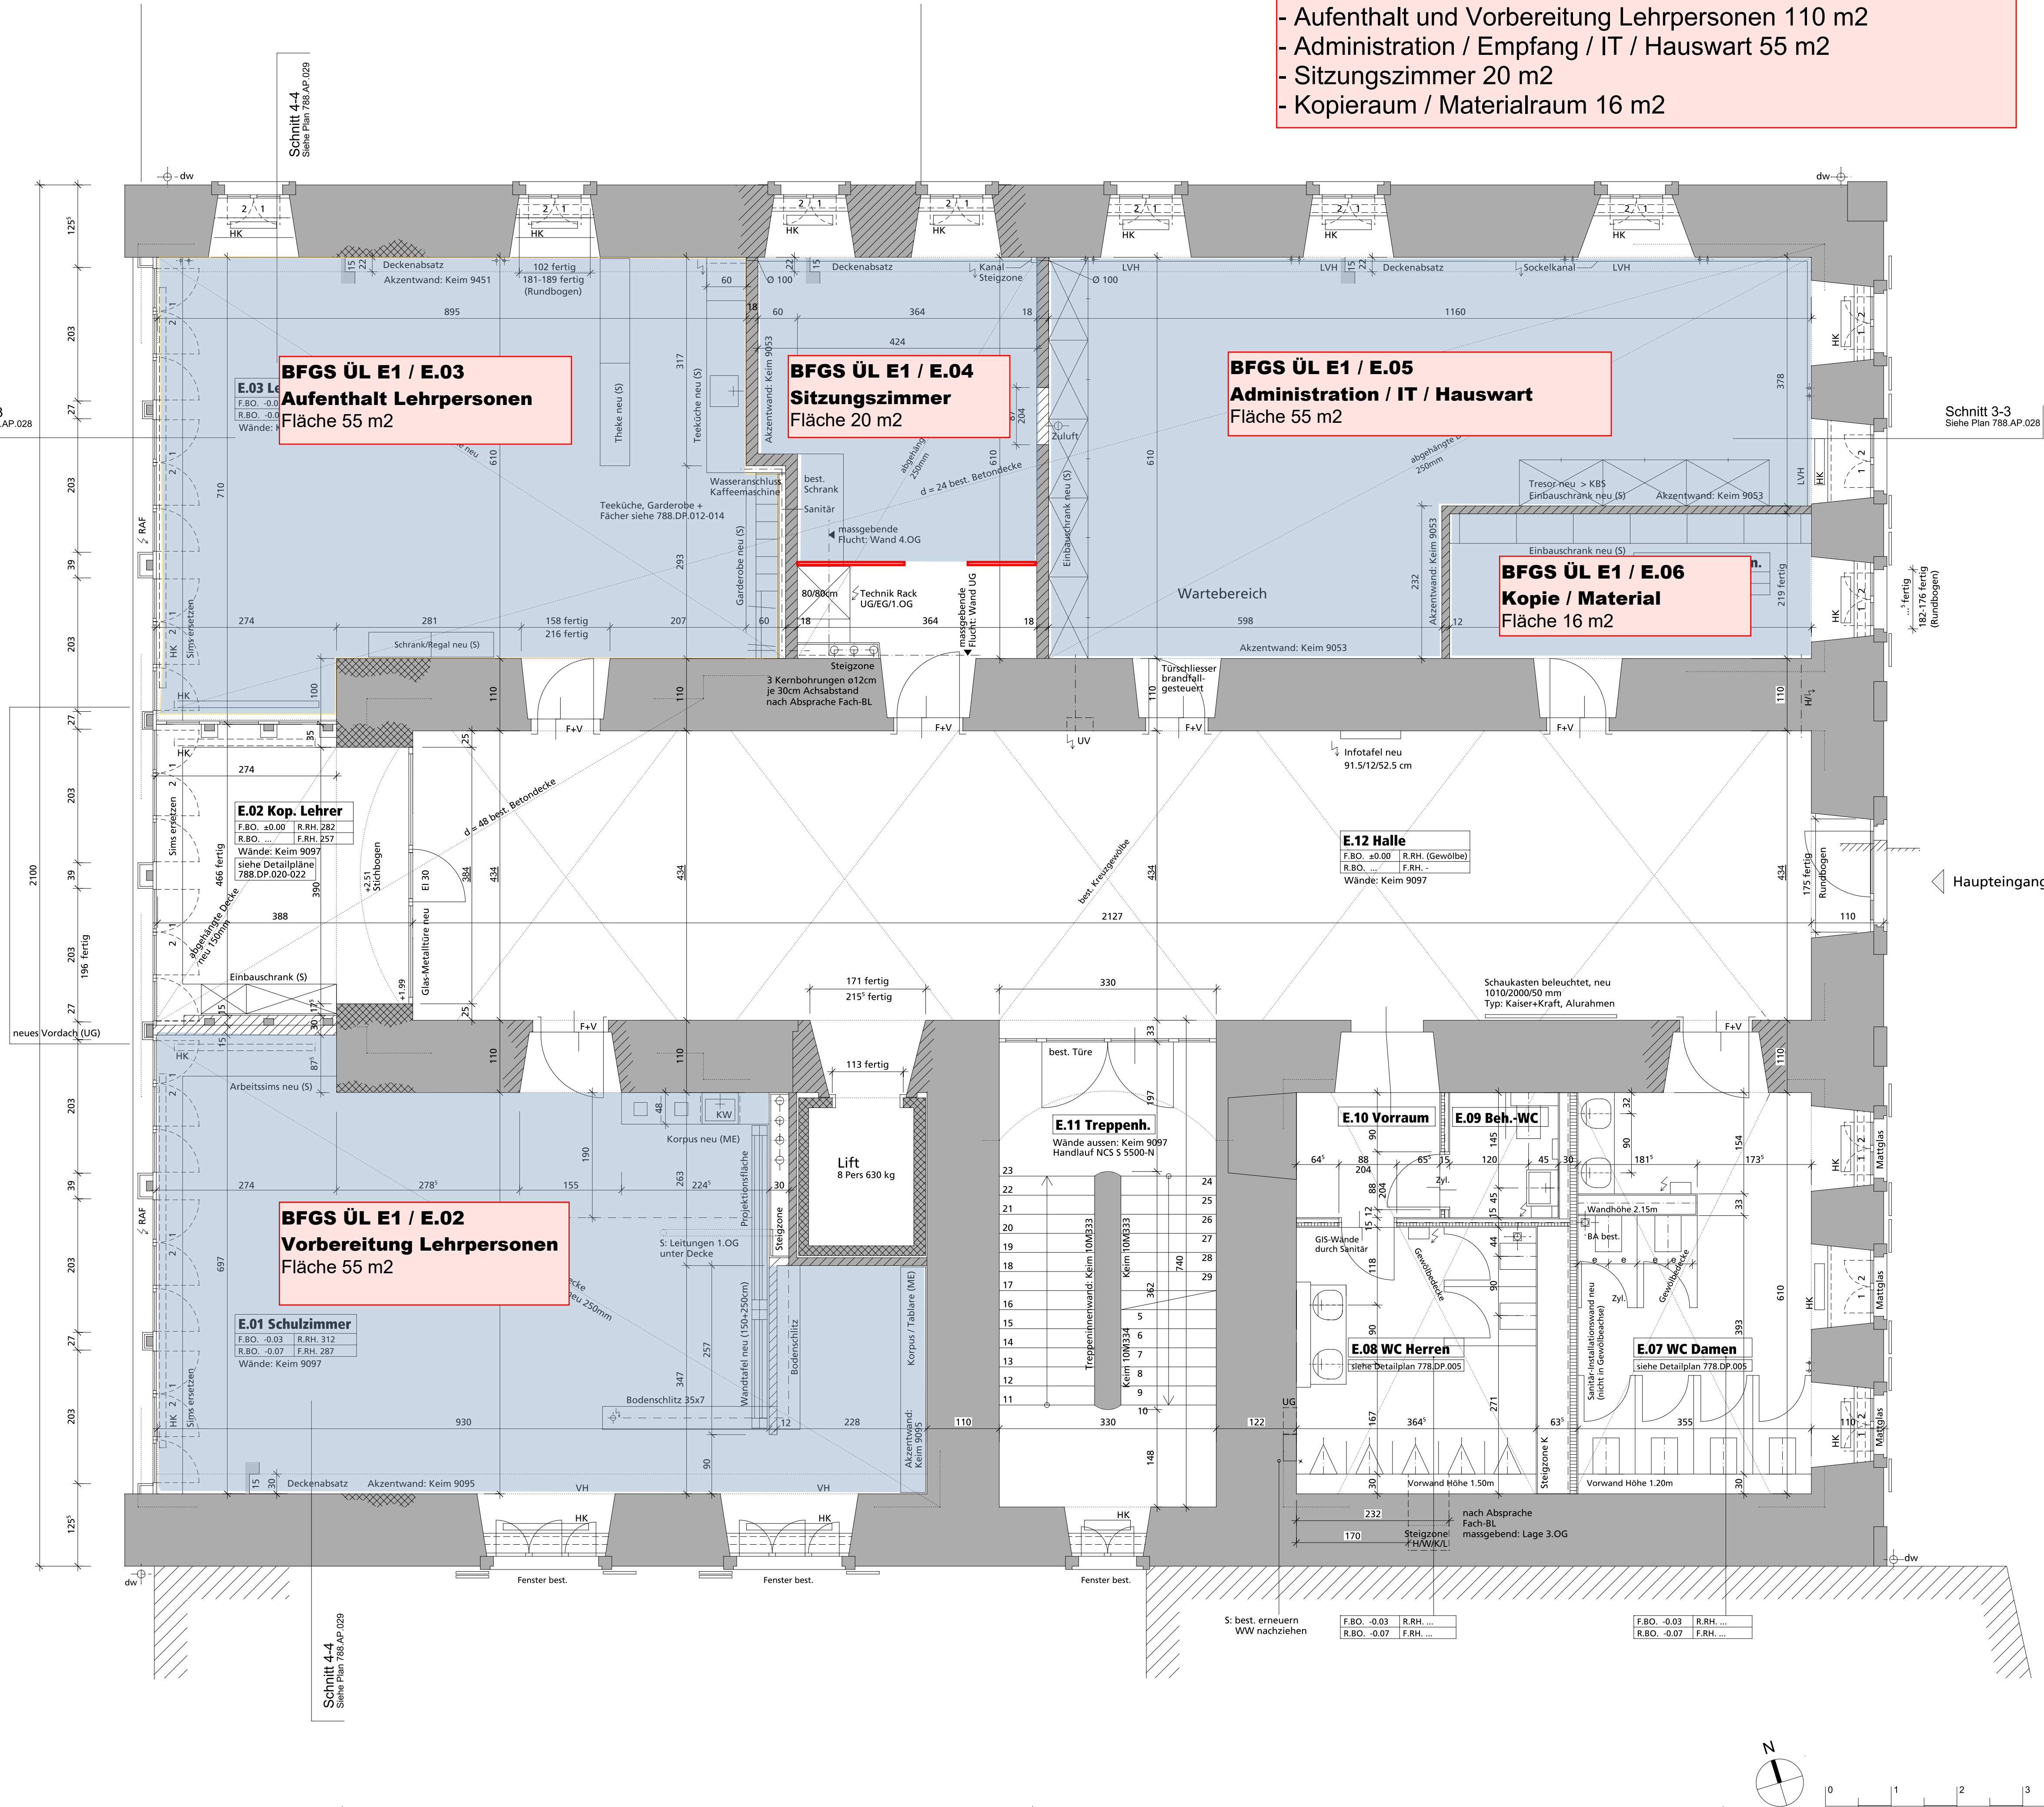

0.01 (11) Schulzimmer
RH*: ... BF: 69.3 m²
BO best neu
WA Linoleum abbrechen, Parkett neu streichen/ergänzen
DE Spritzputz abgeh. Decke neu gestr.

0.02 Kopieren Lehrer (neu aus Halle)
RH*: ... BF: 15.8 m²
BO best neu
WA Naturstein auffrischen, abbrechen/ aufmauern EDV-Anschluss streichen
DE Putz gestr.

0.03 (12) Lehrerzimmer
RH*: ... BF: 59.2 m²
BO best neu
WA Kugelfarn teppich abbrechen, Parkett neu streichen/ergänzen
DE Spritzputz abgeh. Decke neu gestr.

0.04 (13) Lehrer Vorbereitung
RH*: ... BF: 23.7 m²
BO best neu
WA Kugelfarn teppich abbrechen, Parkett neu streichen/ergänzen
DE Spritzputz abgeh. Decke neu gestr.

0.05 (14) Sekretariat
RH*: ... BF: 57.7 m²
BO best neu
WA Kugelfarn teppich abbrechen, Parkett neu streichen/ergänzen
DE Spritzputz abgeh. Decke neu gestr.

0.06 (15) Kopieren Lernende
RH*: ... BF: 12.1 m²
BO best neu
WA Kugelfarn teppich abbrechen, Parkett neu streichen/ergänzen
DE Spritzputz abgeh. Decke neu gestr.

0.07 WC Damen
RH*: ... BF: 22.0 m²
BO best neu
WA ker. Platten ersetzen
DE Platten mtl. ersetzen/ Putz streichen/ ergänzen

0.08 WC Herren
RH*: ... BF: 16.0 m²
BO best neu
WA ker. Platten ersetzen
DE Platten mtl. ersetzen/ Putz streichen/ ergänzen

0.09 Treppenhaus
RH*: ... BF: 6.7+15.6 m²
BO best neu
WA Naturstein auffrischen, streichen
DE Putz gestr. streichen

0.10 Halle
RH*: ... BF: 99.0 m²
BO best neu
WA Naturstein auffrischen, streichen
DE Teppich ersetzen/ Putz gestr. streichen

0.11 Beh.-WC
RH*: ... BF: 3.0 m²
BO best neu
WA Platten ersetzen
DE Platten mtl. ersetzen/ Putz streichen

0.12 Vorraum
RH*: ... BF: 4.8 m²
BO best neu
WA Platten ersetzen/ ertl. Naturstein streichen
DE Putz gestr. streichen

BFGS ÜL E1 / E.03
Aufenthalt Lehrpersonen
Fläche 55 m²

BFGS ÜL E1 / E.04
Sitzungszimmer
Fläche 20 m²

BFGS ÜL E1 / E.05
Administration / IT / Hauswart
Fläche 55 m²

BFGS ÜL E1 / E.06
Kopie / Material
Fläche 16 m²

BFGS ÜL E1 / E.02
Vorbereitung Lehrpersonen
Fläche 55 m²

E.01 Schulzimmer
F.B.O. -0.03 R.R.H. 312
R.B.O. -0.07 F.R.H. 287
Wände: Keim 9097

E.02 Kop. Lehrer
F.B.O. ±0.00 R.R.H. 282
R.B.O. ... F.R.H. 257
Wände: Keim 9097
siehe Detailpläne 788.DP.020-022

E.12 Halle
F.B.O. ±0.00 R.R.H. (Gewölbe)
R.B.O. ... F.R.H. -
Wände: Keim 9097

E.11 Treppen.
Wände aussen: Keim 9097
Handlauf NCS S 5500-N

E.10 Vorraum

E.08 WC Herren
siehe Detailplan 778.DP.005

E.07 WC Damen
siehe Detailplan 778.DP.005

BFGS Übergangslösung Etappe 1

Hauptnutzflächen im 1.OG:

- 3 Unterrichtszimmer 69-73 m²: Total 215 m²
- 2 Gruppenräume 40-55 m²: 95 m²
- 1 Büro 14 m²

1.01 EB Leiter

BF:	18.6 m ²
BO	best neu
WA	Putz gestr.
DE	Spritzputz

1.02 Schulzimmer

BF:	70.9 m ²
BO	best neu
WA	Putz gestr.
DE	Spritzputz

1.03 Schulzimmer

BF:	74.7 m ²
BO	best neu
WA	Putz gestr.
DE	Spritzputz

1.04 Schulzimmer

BF:	70.9 m ²
BO	best neu
WA	Putz gestr.
DE	Spritzputz

1.05 Rektorat

BF:	40.3 m ²
BO	best neu
WA	Putz gestr.
DE	Spritzputz

1.06 Lehrer Vorbereitung

BF:	54.3 m ²
BO	best neu
WA	Putz gestr.
DE	Spritzputz

1.07 Treppenhaus

BF:	9.1+13.9 m ²
BO	best neu
WA	Putz gestr.
DE	Putz gestr.


1.08 Halle

BF:	80.2 m ²
BO	best neu
WA	Putz gestr.
DE	Stukkatur

Allgemein Malerarbeiten

Wo nichts anderes angegeben, gilt für:

- Elemente auf oder an der Wand, wie Heizkörper und Leitungen: NCS S 0502-Y50R
- Lift, Türen, best. Fensterbretter: NCS S 1005-R80B
- Türrahmen: NCS S 2005-R80B

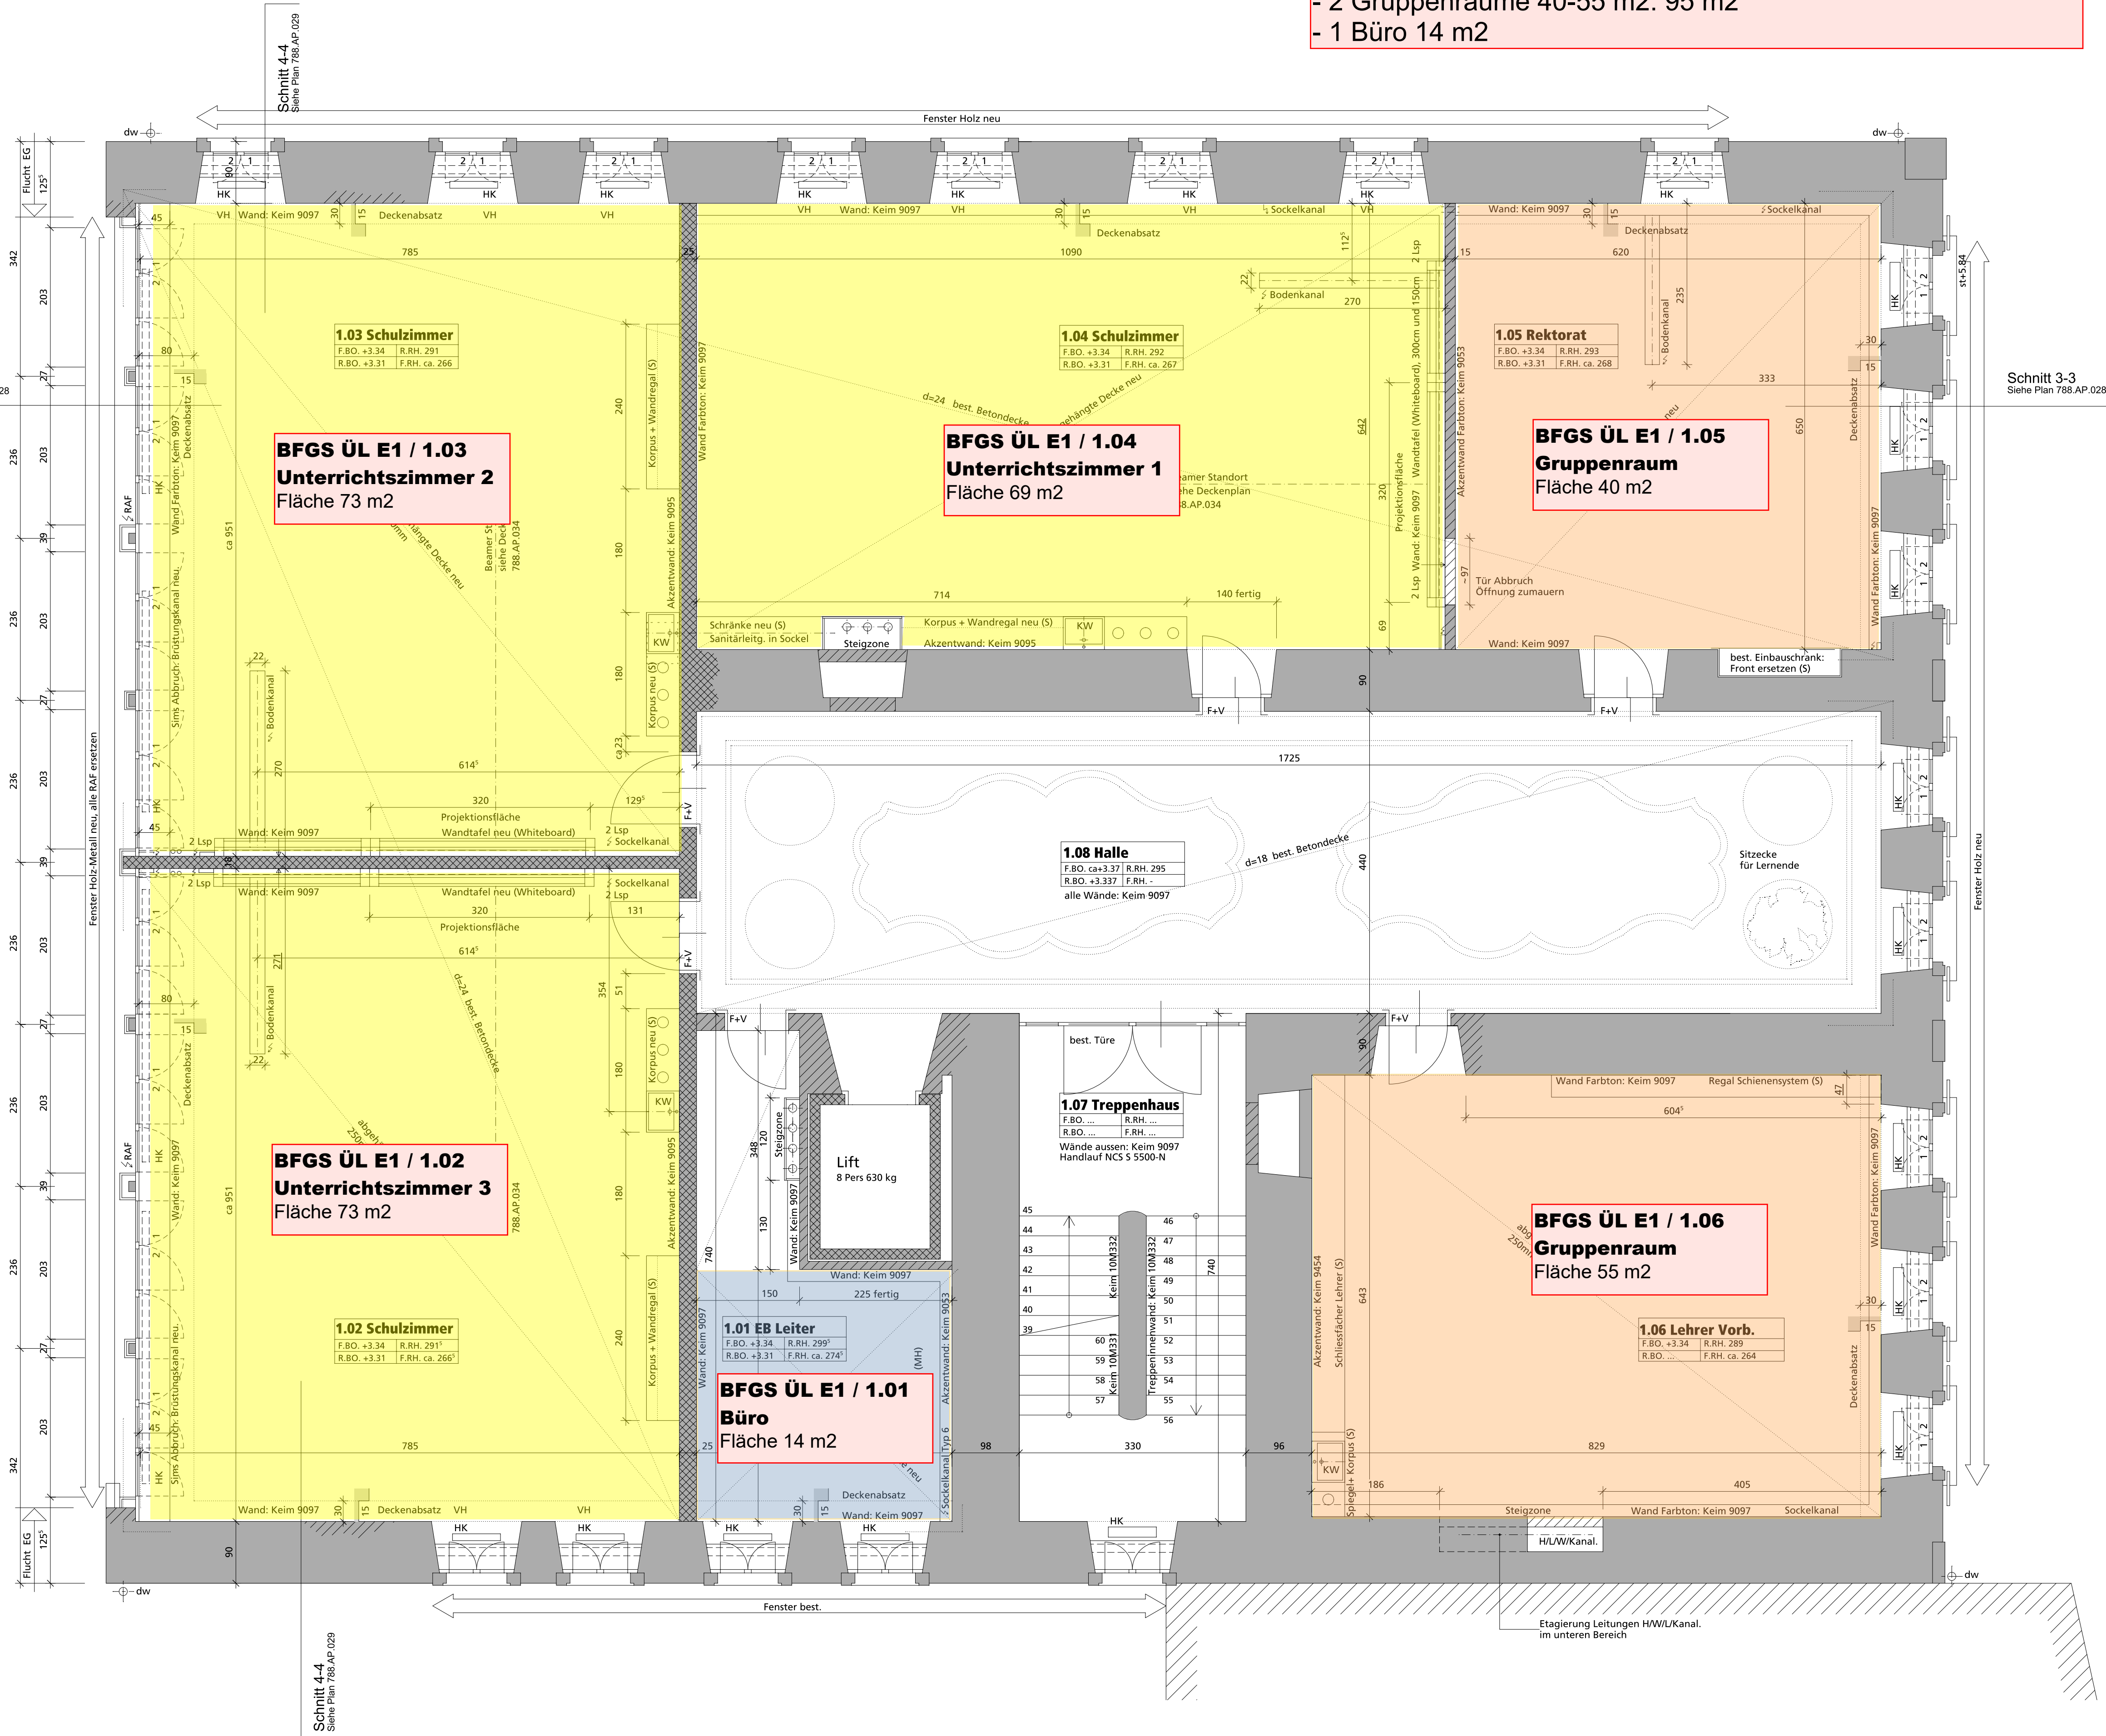

Diese Zeichnung wurde durch Enscin-Digitalisierung von einem gesamteten Plan übernommen. Durch kopieren, scannen und ungenau gezeichnete Pläne können Abweichungen entstehen.

Sämtliche Masse müssen vom Unternehmer am Bau kontrolliert werden.

213	Mass aus Scangrundlage, entspricht nicht der gezeichneten Länge
213 fertig	Fertigmass aus Aufnahme, entspricht nicht immer der gezeichneten Länge

Schraffuren	Konstruktion unbekannt, best.
	Beton best.
	Backstein BN best.
	Backstein BN neu
	Abbruch
	oberhalb liegende Bauteile/Achsen

Abkürzungen	F.B.O. best. Boden fertig
	R.B.O. best. Boden roh
	R.R.H. best. Raumhöhe ab best. fertig Boden
	F.R.H. best. Raumhöhe fertig
	BO best. Boden
	WA best. Wand
	DE best. Decke
	DW best. Dachwasser
	BA best. Bodenablauf
	HK best. Heizkörper
	RAF best. Rafflamellen
	DL best. Bauleitung
	KW best. nur Kaltwasser-Anschluss, alle anderen Kalt- und Warmwasser
	F+V best. Futter und Verkleidungstüre, neue Dichtungen einsetzen
	Lsp best. Lautsprecher
	(S) best. Schreinerarbeit
	(ME) best. Möbellelieferant Echo
	(MH) best. Möbellelieferant Haworth
	VH best. Verdunkelungsvorhang

ZIMMERLI + PARTNER ARCHITEKTEN AG
BREITFELDSTRASSE 30 5600 LENZBURG
info@zimmerliarchitekten.ch Fax 062 892 04 04
Tel 062 891 17 04 www.zimmerliarchitekten.ch

788 Umbau KV Schulhaus
Einwohnergemeinde Lenzburg
Avenarstr. 2
5600 Lenzburg

Plan Nummer **788.AP.016** 1:50

Ausführungsplan

Grundriss 1.OG

Revisionsplan

Datum	31.08.10	Gezeichnet	KB	CAO Plan	03
Revision	20.04.12	Format	A1	CAO Zeichnung	

Revisionen	(...)	(...)
	09.12.10	Bodenbelag teilw. geändert
	kb	Whiteboard best. ergänzt
	13.12.10	Möblierung 1.06 ergänzt
	kb	Beamer eingemessen
	24.12.10	Deckenabsätze neu
	kb	Schnittbezeichnung 4-4 ergänzt
	05.01.11	Tür- und Fensterstürze ergänzt
	kb	1.06 und 1.01 zeichnerisch an Masse angepasst
	10.01.11	Raumhöhen ergänzt
	kb	Sockelkanäle ergänzt, Schreibtische eingemessen, Wandtafeln angepasst
	07.03.11	Vorhänge neu, Möblierung entsprechend verschoben
	kb	09.03.11 neue Raumnummerierung!
	22.03.11	06.09.11 siehe Legende
	27.05.11	06.09.11 Malerarbeiten: Farbangaben ergänzt.
	29.08.11	20.04.12
	kb	Revisionsplan
	20.04.12	kb

2.01 Schulleitung	
BF:	20.4 m ²
BO	best. neu
WA	Linoleum abbrechen, streichen
DE	Putz gestr. abgeh. Decke neu

2.02 Schulzimmer	
BF:	74.7 m ²
BO	best. neu
WA	Linoleum abbrechen, Parkett neu streichen
DE	Putz gestr. abgeh. Decke neu

2.03 Schulzimmer	
BF:	74.7 m ²
BO	best. neu
WA	Linoleum abbrechen, Parkett neu streichen
DE	Putz gestr. abgeh. Decke neu

2.04 Schulzimmer	
BF:	74.6 m ²
BO	best. neu
WA	Linoleum abbrechen, Parkett neu streichen
DE	Putz gestr. abgeh. Decke neu

2.05 Arbeitsr. Lernende	
BF:	43.2 m ²
BO	best. neu
WA	Parkett Tafer
DE	Glattputz streichen

2.06 Sitzungszimmer	
BF:	58.8 m ²
BO	best. neu
WA	Parkett auffrischen streichen
DE	Akkustikd. Stuckdecke streichen

2.07 Treppenhaus	
BF:	9.1+14.2 m ²
BO	best. neu
WA	Naturstein auffrischen streichen
DE	Putz gestr. streichen

2.08 Halle	
BF:	80.7 m ²
BO	best. neu
WA	Naturstein auffrischen streichen
DE	Putz gestr. streichen

Allgemein Malerarbeiten
Wo nichts anderes angegeben, gilt für:
- Elemente auf oder an der Wand,
wie Heizkörper und Leitungen: NCS S 0502-Y50R
- Lift, Türen, best. Fensterbretter: NCS S 1005-R80B
- Türzargen: NCS S 2005-R80B

BFGS Übergangslösung Etappe 1

Hauptnutzflächen im 2.OG:

- 3 Unterrichtszimmer 70-74 m2: Total 218 m2
- Gruppenraum 40 m2
- Lehrerzimmer - Sitzung gross 55 m2
- Büro 14 m2

Diese Zeichnung wurde durch Inscreen-Digitalisierung von einem gesamten Plan übernommen. Durch kopieren, scannen und ungenau gezeichnete Pläne können Abweichungen entstehen. Sämtliche Masse müssen vom Unternehmer am Bau kontrolliert werden.

213	Mass aus Scangrundlage, entspricht nicht der gezeichneten Länge
213 fertig	Fertigmass aus Aufnahme, entspricht nicht immer der gezeichneten Länge

Schraffuren	Konstruktion unbekannt, best.
	Backstein BN best.
	Abbruch
	oberhalb liegende Bauteile/Achsen

Abkürzungen	F.B.O.	best. Boden fertig
	R.B.O.	best. Boden roh
	R.R.H.	best. Raumhöhe ab best. fertig Boden bis best. fertig Decke
	F.R.H.	neue Raumhöhe fertig
	BO	Boden
	WA	Wand
	DE	Decke
	DW	Dachwasser
	BA	Bodenablauf
	HK	Heizkörper
	RAF	Raffaelen
	BL	Bauleitung
	KW	nur Kaltwasser-Anschluss, alle anderen Kalt- und Warmwasser
	F+V	best. Futter und Verkleidungstüre, neue Dichtungen einsetzen
	Lsp	Lautsprecher
	(S)	Schreinerarbeit
	(ME)	Möbellieferant Echo
	(MH)	Möbellieferant Haworth
	VH	Verdunkelungsvorhang

ZIMMERLI + PARTNER ARCHITEKTEN AG
BREITFELDFSTRASSE 30 5600 LENZBURG
info@zimmerliarchitekten.ch Fax 062 892 04 04
Tel 062 891 17 04 www.zimmerliarchitekten.ch

788 Umbau KV Schulhaus
Einwohnergemeinde Lenzburg
Aavorstadt 2
5600 Lenzburg


Plan Nummer **788.AP.017** 1:50
Ausführungsplan

Grundriss 2.OG

Revisionsplan

Datum	31.08.10	Geszeichnet	KB	CAD Plan	04
Revision	20.04.12	Format	A1	CAD Zeichnung	

Revisionen	(...)	(...)
09.12.10	kb	Masse 2.06 Sitzungszimmer geändert
13.12.10	kb	Whiteboard best. ergänzt
24.12.10	kb	Bodenbelag teilw. geändert
05.01.11	kb	Beamer eingemessen
10.01.11	kb	Deckenabsätze neu
07.03.11	kb	Schnittbezeichnung 4-4 ergänzt
09.03.11	kb	Tür- und Fensterstürze ergänzt
22.03.11	kb	Massen angepasst
14.07.11	ms, kb	Raumhöhen ergänzt
29.08.11	kb	Wandregale in 2.02/2.03 ergänzt,
06.09.11	kb	2.06 Bodendose neu, Sockelkanäle neu, Wandtafeln angepasst
20.04.12	kc	Vorhänge neu, Möblierung entsprechend verschoben
		neue Raumnummerierung!
		siehe Legende
		Malerarbeiten: Farbangaben ergänzt.
		14.07.11
		ms, kb
		Schreinerarbeiten, Fensteröffnungen, RAF + Steigzone Süd (2.06) revidiert.
		29.08.11
		kb
		Wandtafeln verschoben, Sockelkanäle angepasst
		06.09.11
		kb
		2.02/2.03: Wandtafel geschoben
		2.01: Steigzonbreite angepasst
		20.04.12
		kc
		Revisionsplan

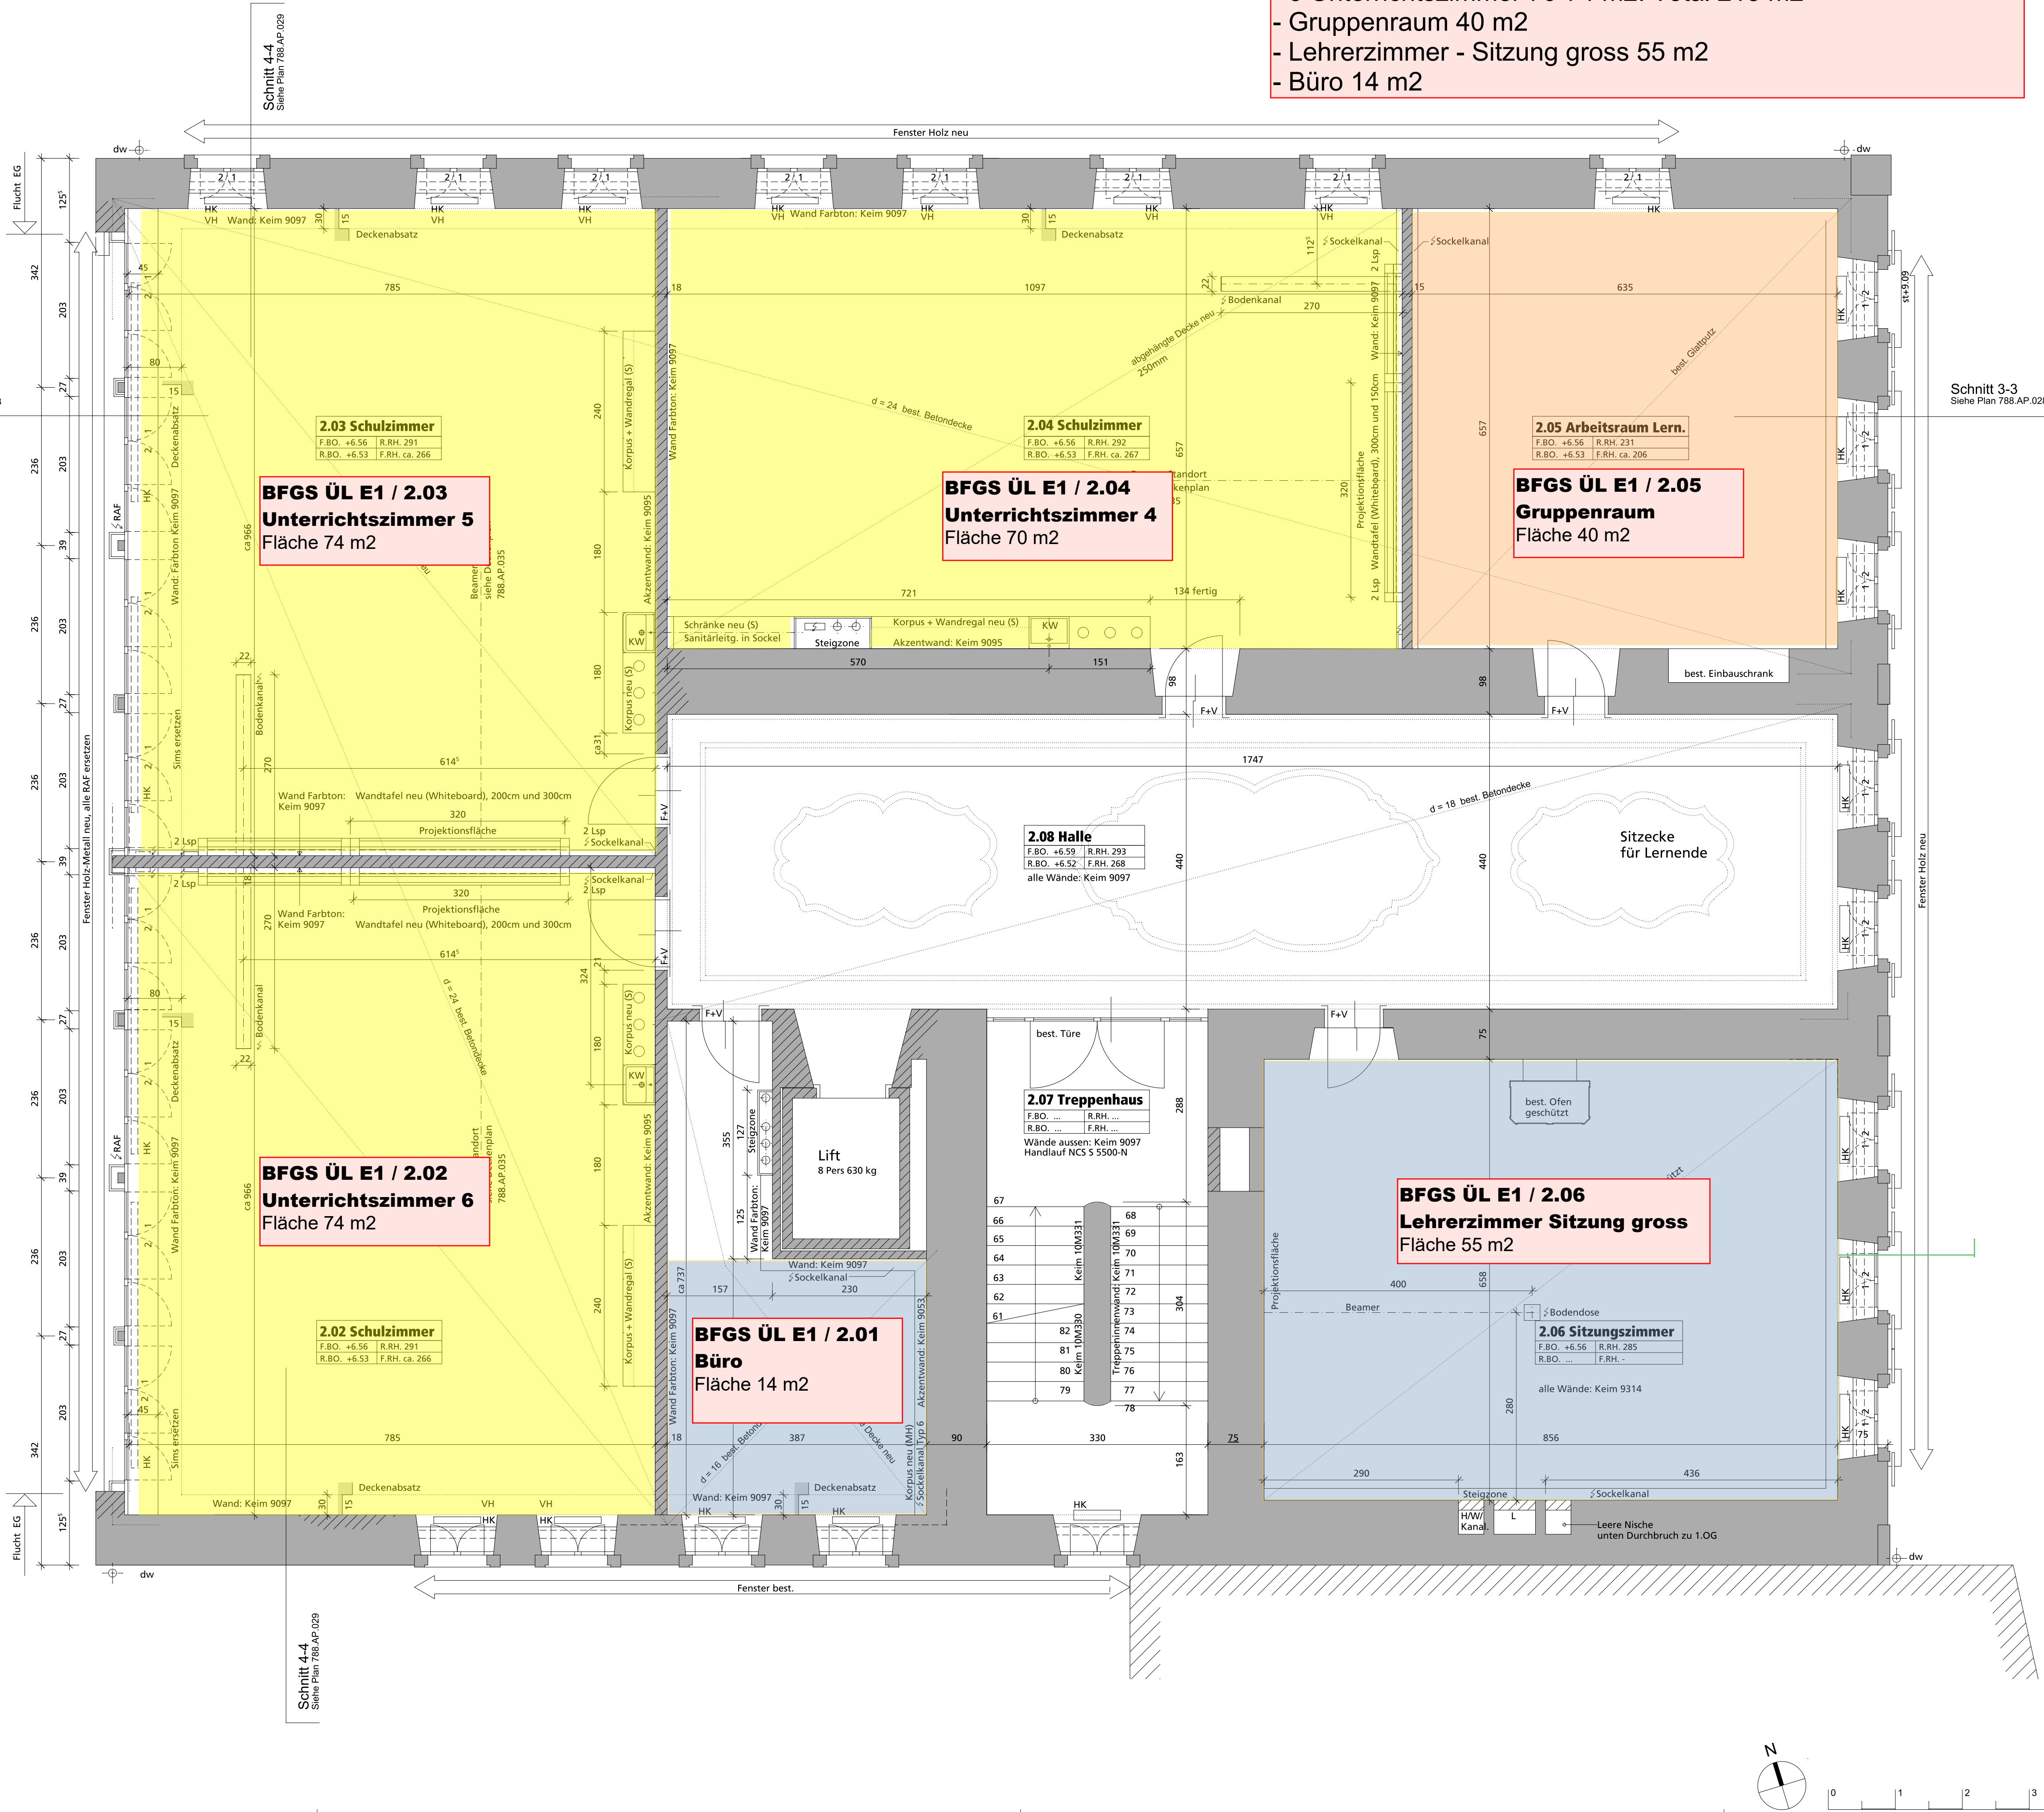

BFGS Übergangslösung Etappe 1

Hauptnutzflächen im 4.OG:

- 2 Unterrichtszimmer 69-70 m2: Total 139 m2
- Multifunktionsraum 80 m2: Aufenthalt - Selbständiges Arbeiten - kurz Zeitfenster 45'-60' (als UZ - mehrstündig - nicht geeignet +/- fensterlos)

4.01 Informatik

BF:	83.0m²	
BO	best.	neu
WA	Linoleum	abbrechen, Parkett neu streichen
DE	Putz	zusätzl. abgeh. Decke neu

4.02 Informatik

BF:	83.0m²	
BO	best.	neu
WA	Linoleum	abbrechen, Parkett neu streichen
DE	Putz	zusätzl. abgeh. Decke neu

4.03 EDV/Server

BF:	10.9 m²	
BO	best.	neu
WA	Linoleum	abbrechen, Parkett neu streichen
DE	-	Decke neu

4.04 Aula

BF:	89.7 m²	
BO	best.	neu
WA	Linoleum	abbrechen, Parkett neu streichen
DE	Putz gestr.	Wand ersetzen, Putz ergänzen/streichen
DE	GKP-Decke	zusätzl. abgeh. Decke neu

4.05 Estrich

BF:	-	
BO	best.	neu
WA	Spanplatten	Spanplatte V20 N+F 25mm Trittschalld. PavaPor 22mm
DE	-	-

4.06 WC Herren

BF:	15.5 m²	F.BO. +13.03
BO	best.	neu
WA	Platten	ersetzen
DE	Platten/Putz	ersetzen/streichen
DE	Täfer	...

4.07 WC Damen

BF:	16.3 m²	F.BO. +13.03
BO	best.	neu
WA	Platten	ersetzen
DE	Platten/Putz	ersetzen/streichen
DE	Täfer	...

4.08 DU/WC Pers.

BF:	4.9 m²	F.BO. +13.06
BO	best.	neu
WA	Platten	ersetzen
DE	Platten/Putz	ersetzen/streichen
DE	Täfer	-

4.09 Korridor

BF:	7.4 m²	
BO	best.	neu
WA	Linoleum	abbrechen, Parkett neu streichen
DE	Putz	streichen
DE	Täfer	...

4.10 Treppenhaus


BF:	7.4 m²	
BO	best.	neu
WA	Naturstein	auffrischen
DE	Putz gestr.	streichen
DE	Täfer	GKP

4.11 Halle

BF:	45 m²	
BO	best.	neu
WA	Linoleum	abbrechen, Parkett neu streichen
DE	Putz	ergänz./streichen
DE	Täfer	abgeh. Decke neu

Allgemein Malerarbeiten

- Wo nichts anderes angegeben, gilt für:
- Elemente auf oder an der Wand, wie Heizkörper und Leitungen: NCS S 0502-Y50R
 - Lift, Türen, best. Fensterbretter: NCS S 1005-R80B
 - Türzargen: NCS S 2005-R80B

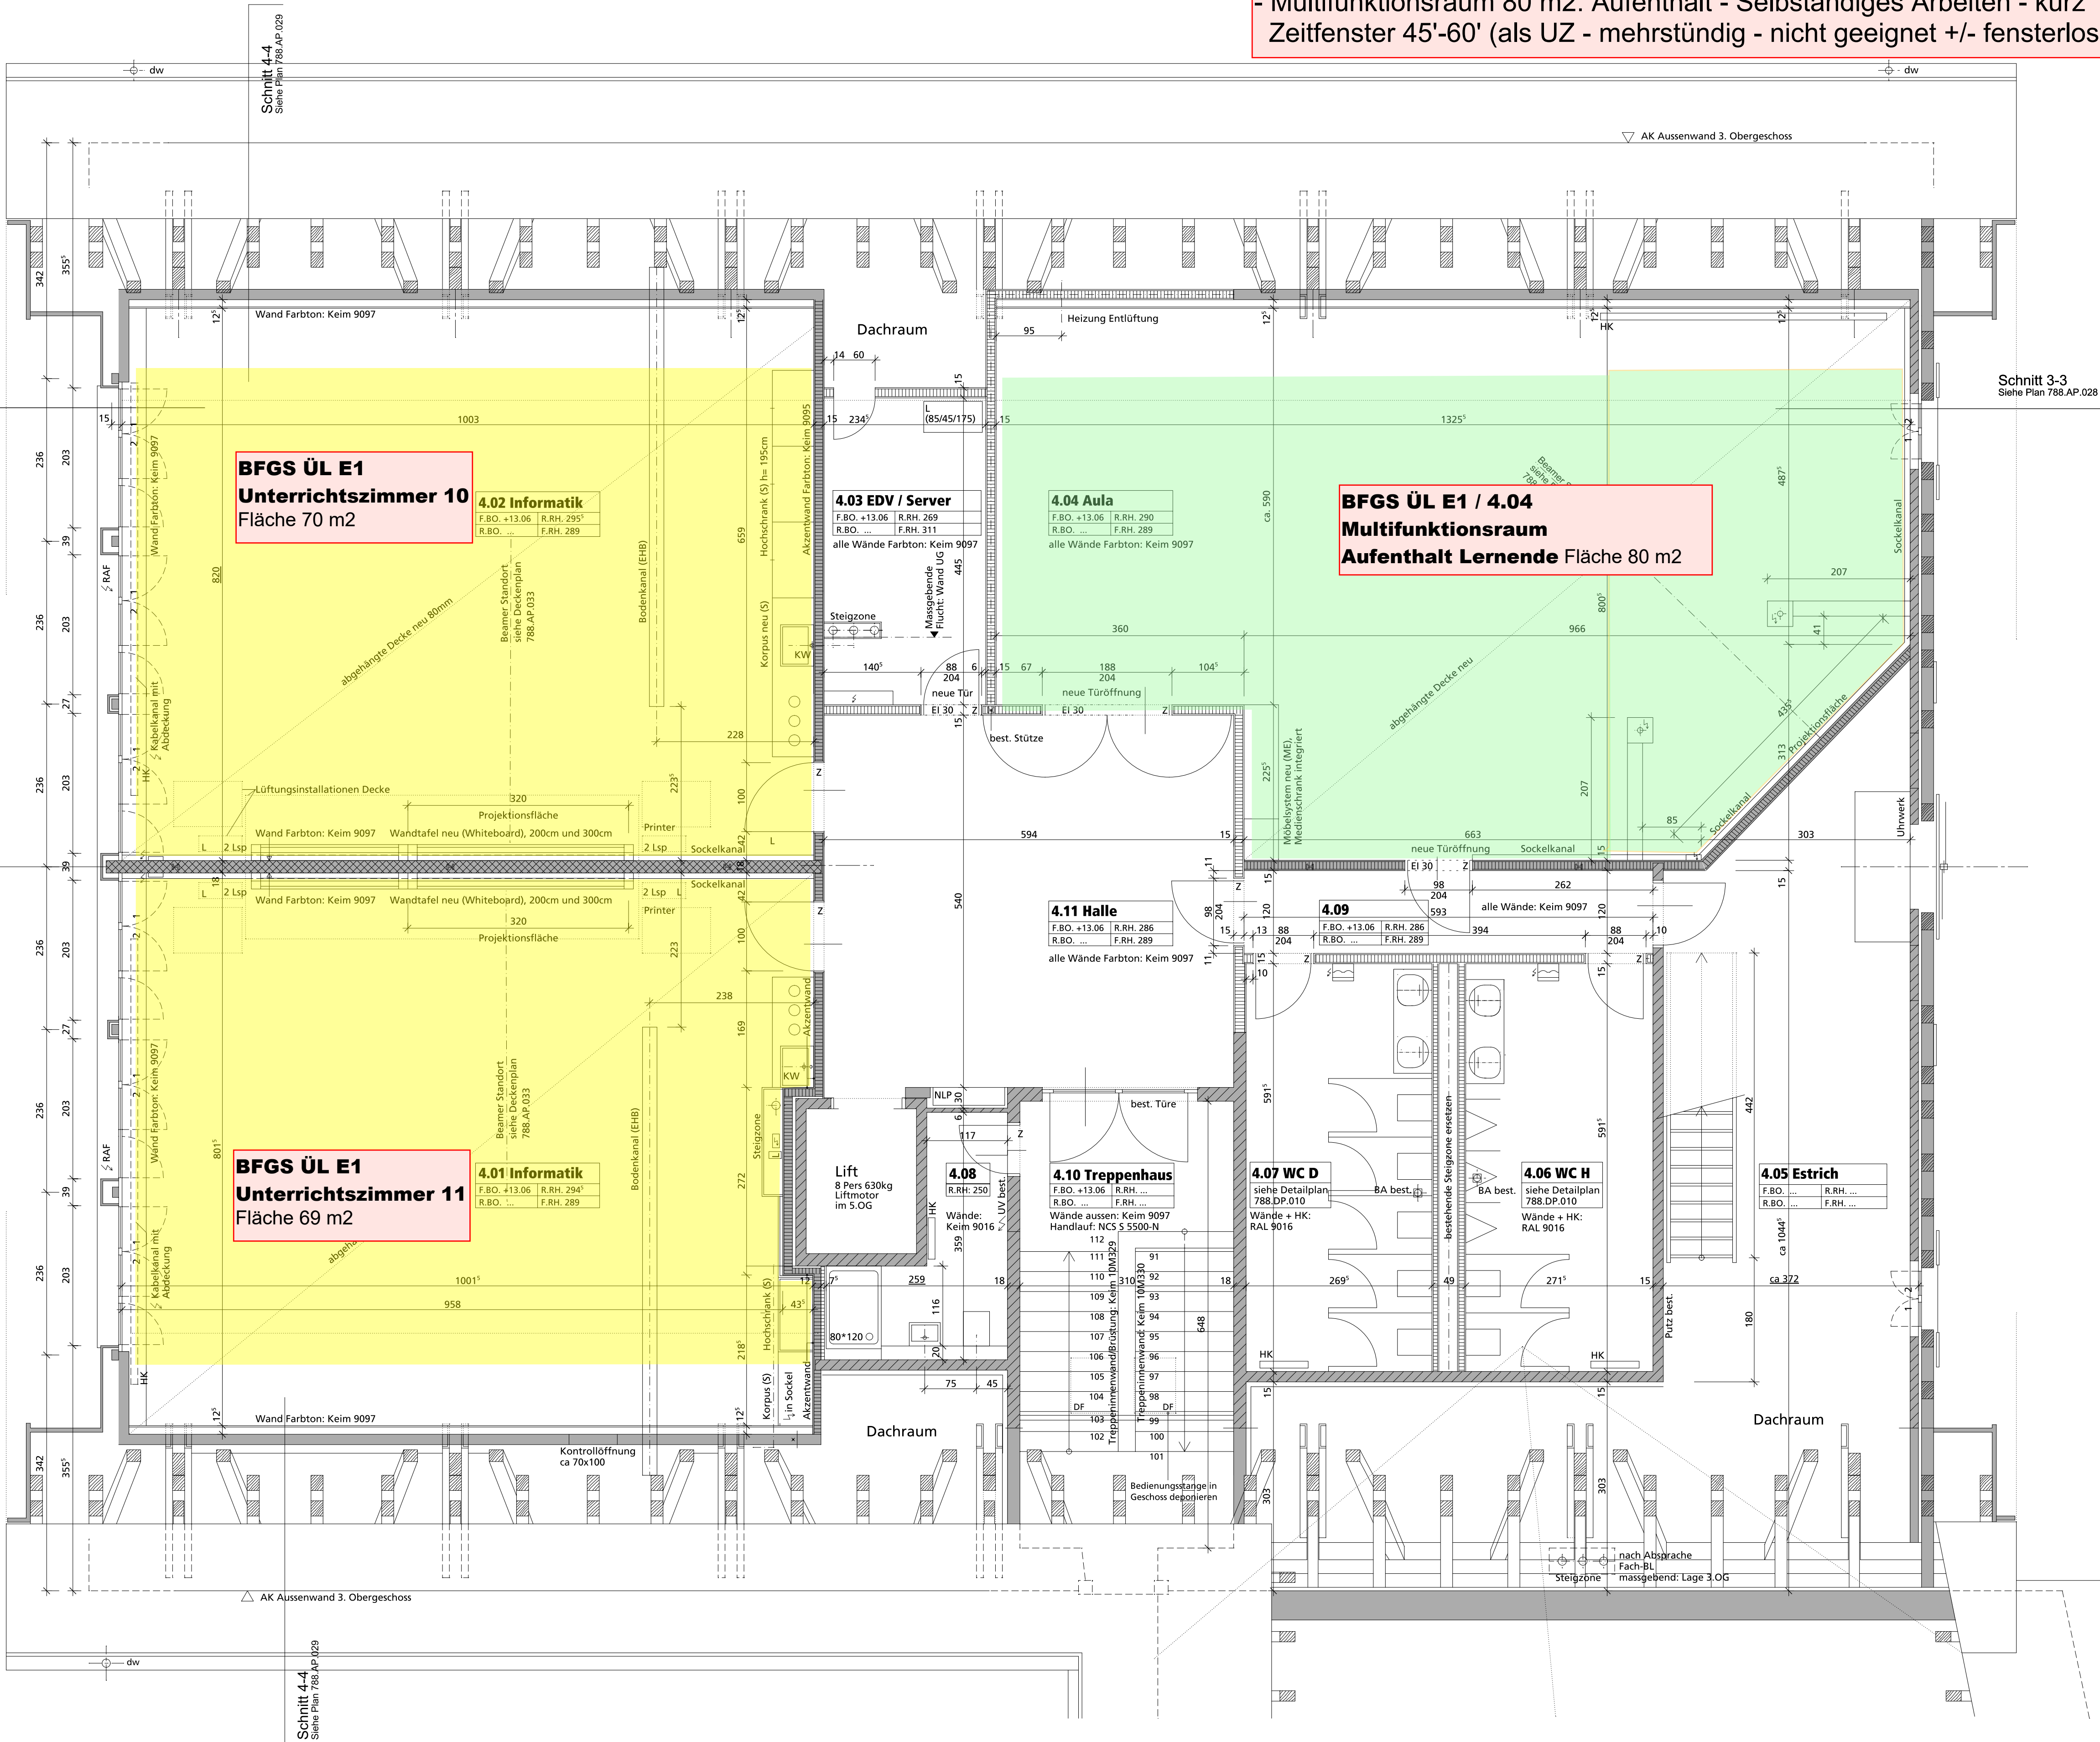

Diese Zeichnung wurde durch Inscreen-Digitalisierung von einem gesamteten Plan übernommen. Durch kopieren, scannen und ungenau gezeichnete Pläne können Abweichungen entstehen.

Sämtliche Masse müssen vom Unternehmer am Bau kontrolliert werden.

213	Mass aus Scangrundlage, entspricht nicht der gezeichneten Länge
213 fertig	Fertigmass aus Aufnahme, entspricht nicht immer der gezeichneten Länge

Schraffuren		Konstruktion unbekannt, best.
		Beton best.
		Leichtbauwand best.
		Backstein BN best.
		Kalksandstein best.
		Beton neu
		Leichtbauwand neu
		Backstein BN neu
		Kalksandstein neu
		angrenzende Gebäude
		Abbruch
		oberhalb liegende Bauteile/Achsen

Abkürzungen		best. Boden fertig
F.BO.	best. Boden roh	best. Boden roh
R.R.H.	best. Raumhöhe ab best. fertig Boden	best. Raumhöhe ab best. fertig Boden
F.R.H.	best. Raumhöhe ab best. fertig Boden	best. Raumhöhe ab best. fertig Boden
ZIMMERLI + PARTNER ARCHITEKTEN AG
BREITFELDSTRASSE 30 5600 LENZBURG
info@zimmerliarchitekten.ch Fax 062 892 04 04
Tel 062 891 17 04 www.zimmerliarchitekten.ch

788 Umbau KV Schulhaus
Einwohnergemeinde Lenzburg
Aarvorstadt 2
5600 Lenzburg

Plan Nummer **788.AP.019** 1:50

Ausführungsplan

Grundriss 4.OG

Revisionsplan

Datum	Gezeichnet	CAD Plan
31.08.10	KB	06
Revision	Format	CAD Zeichnung
20.04.12	A1	

Revisionen	(...)	(...)
24.12.10	kb	Schnittbezeichnung 4-4 ergänzt, zusätzl. Wandbekleidung 4.01 + 4.02, abgeh. Decke 4.01 + 4.02, neu 80mm
05.01.11	kb	Tür- und Fensterstürze ergänzt, 4.01 und 4.02 zeichnerisch an Masse angepasst > andere Räume sind noch anzupassen!
10.01.11	kb	Raumhöhen ergänzt, Decken in 4.01 und 4.02 angepasst
09.03.11	kb	4.08 angepasst, Tische 4.03 mit Bodendosen neu, Wand in 4.06 entfernt
22.03.11	kb	neue Raumnummerierung!
26.04.11	kb	siehe Legende
06.09.11	kb	Malerarbeiten: Farbangaben ergänzt, 4.08/4.07 WCs: Waschtisch angepasst
20.04.12	kb	4.01/4.02 Informatik: Bodenkanäle erg. Schreinerarbeiten angepasst
		4.03 EDV Rückwand geschoben
		4.04 Aula Bodendose geschoben, Kabelkanal entfernt
		Raumnummerierung neu
		Fensteröffnungsarten angepasst
		4.08: Abbruch Nische, Reorganisation Apparate
		4.04: Sockelkanäle ergänzt
		4.01/4.02: Bodenkanäle neu 20cm, Kniestock und Schreinerarbeiten angepasst
		WC D/H: Steigzone angepasst
		Revisionsplan: 4.03 Tür Estrich
		4.05 Estrich Boden Materialien